

Lot n° : 230

Section : ZL

N° : 367

8, Impasse Marguerite Joslin

Superficie : 308m²

Superficie de plancher maximale : 180m²

DEPARTEMENT DE LA VENDEE

VILLE DE LA ROCHE SUR YON

Rue de la Brossardière


Lotissement à usage principal d'habitation

"Les Domaines de la Brossardière" Ilot 4 - Tranche 7


autorisé par arrêté N°PA 085 191 22 Y0005 du 18 novembre 2022

PLAN INDIVIDUEL

PLAN DE SITUATION

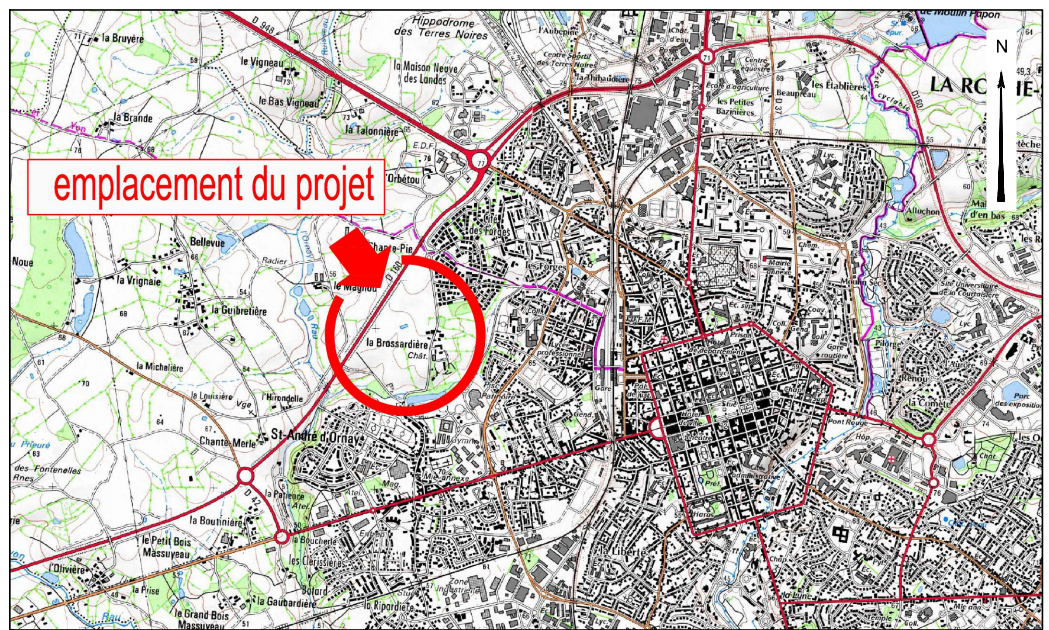

PLAN D'ENSEMBLE

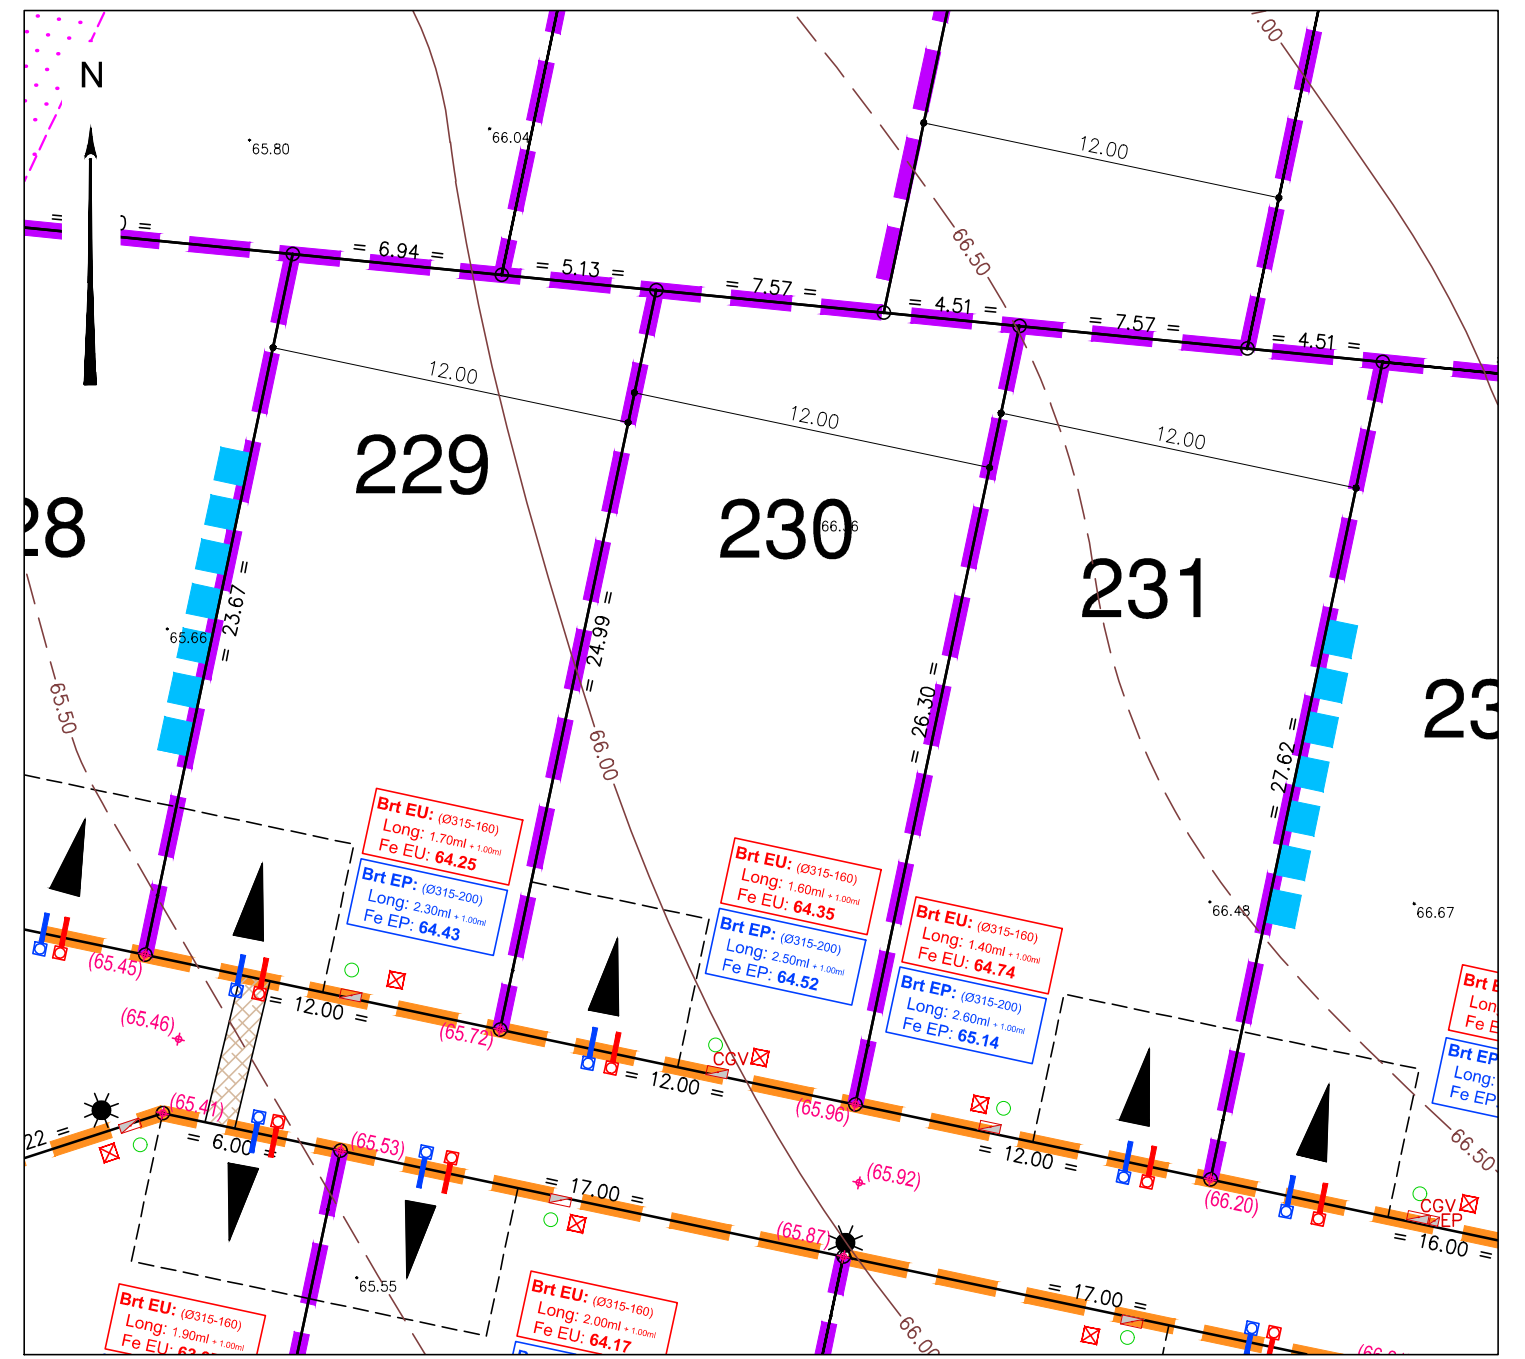

LEGENDE

- Zone non constructible
- Accès automobile privatif interdit
- Implantation partielle obligatoire en limite séparative
- Emplacement obligatoire de l'accès automobile et du parking privatif non clos (dimension 6.00m x 5.00m minimum et 6.00m x 6.00m minimum le long des voies de 5m de largeur)
- Emplacement des places de stationnement publiques
- Plantation projetée (emplacement de principe)
- Espace Vert (engazonnement)
- Végétation existante conservée

LÉGENDE CLÔTURE

- Clôture à l'alignement sur la voie portant l'accès au lot
- Clôture en limites séparatives et en fonds de lots ne donnant pas sur des espaces communs ou des voies de circulation
- Clôture en limites séparatives et en fonds de lots donnant sur des espaces communs ou des voies de circulation

Ouvrages hors sol : (emplacement et cote à titre indicatif)

- cote terrain naturel (nivellement effectué avant travaux de viabilité)
- cote projet voirie indicative (à vérifier après travaux de finition)
- regard tabouret EU
- regard tabouret EP
- cote radier du branchement EU } cotes suivant plan de récolement
- cote radier du branchement EP } cotes suivant plan de récolement
- candélabre
- coffret électrique/GAZ
- citerneau AEP
- regard téléphone
- coffret éclairage public
- borne OGE



Ouvrages hors sols :
Position non contractuelle n'engageant pas la responsabilité du concepteur.
Des modifications pouvant intervenir à l'exécution des travaux, avant tout projet de construction, les acquéreurs devront impérativement vérifier le positionnement définitif des ouvrages (AEP, EU/EP, Electrique, GAZ, Téléphone, candélabres).

Maître d'Ouvrage



Brossardière Aménagement
Moulin Neuf
85 000 LA ROCHE SUR YON



Terimmo Atlantique
22, Rue Benjamin Franklin
85000 LA ROCHE SUR YON
Tel : 02 51 41 06 15



SAFIR
Moulin Neuf
85 000 LA ROCHE SUR YON

Paysagiste - Concepteur

Lorraine DODAINAS
GEOUEST



DES EXPERTS POUR DES CONSEILS SUR MESURE

www.geouest.fr

26 rue J.Y. Cousteau - BP 50352
85009 LA ROCHE-SUR-YON CEDEX
Tél. 02 51 37 27 30 - contact@geouest.fr

DOSSIER L22.550
Référence AUTOCAD L22550-ind.DWG

DATE 02/12/2022
DATE DE MODIFICATION 09/12/2022
30/03/2023 11/10/2023

ECHELLE 1/250



www.geouest.fr